



竣工圖

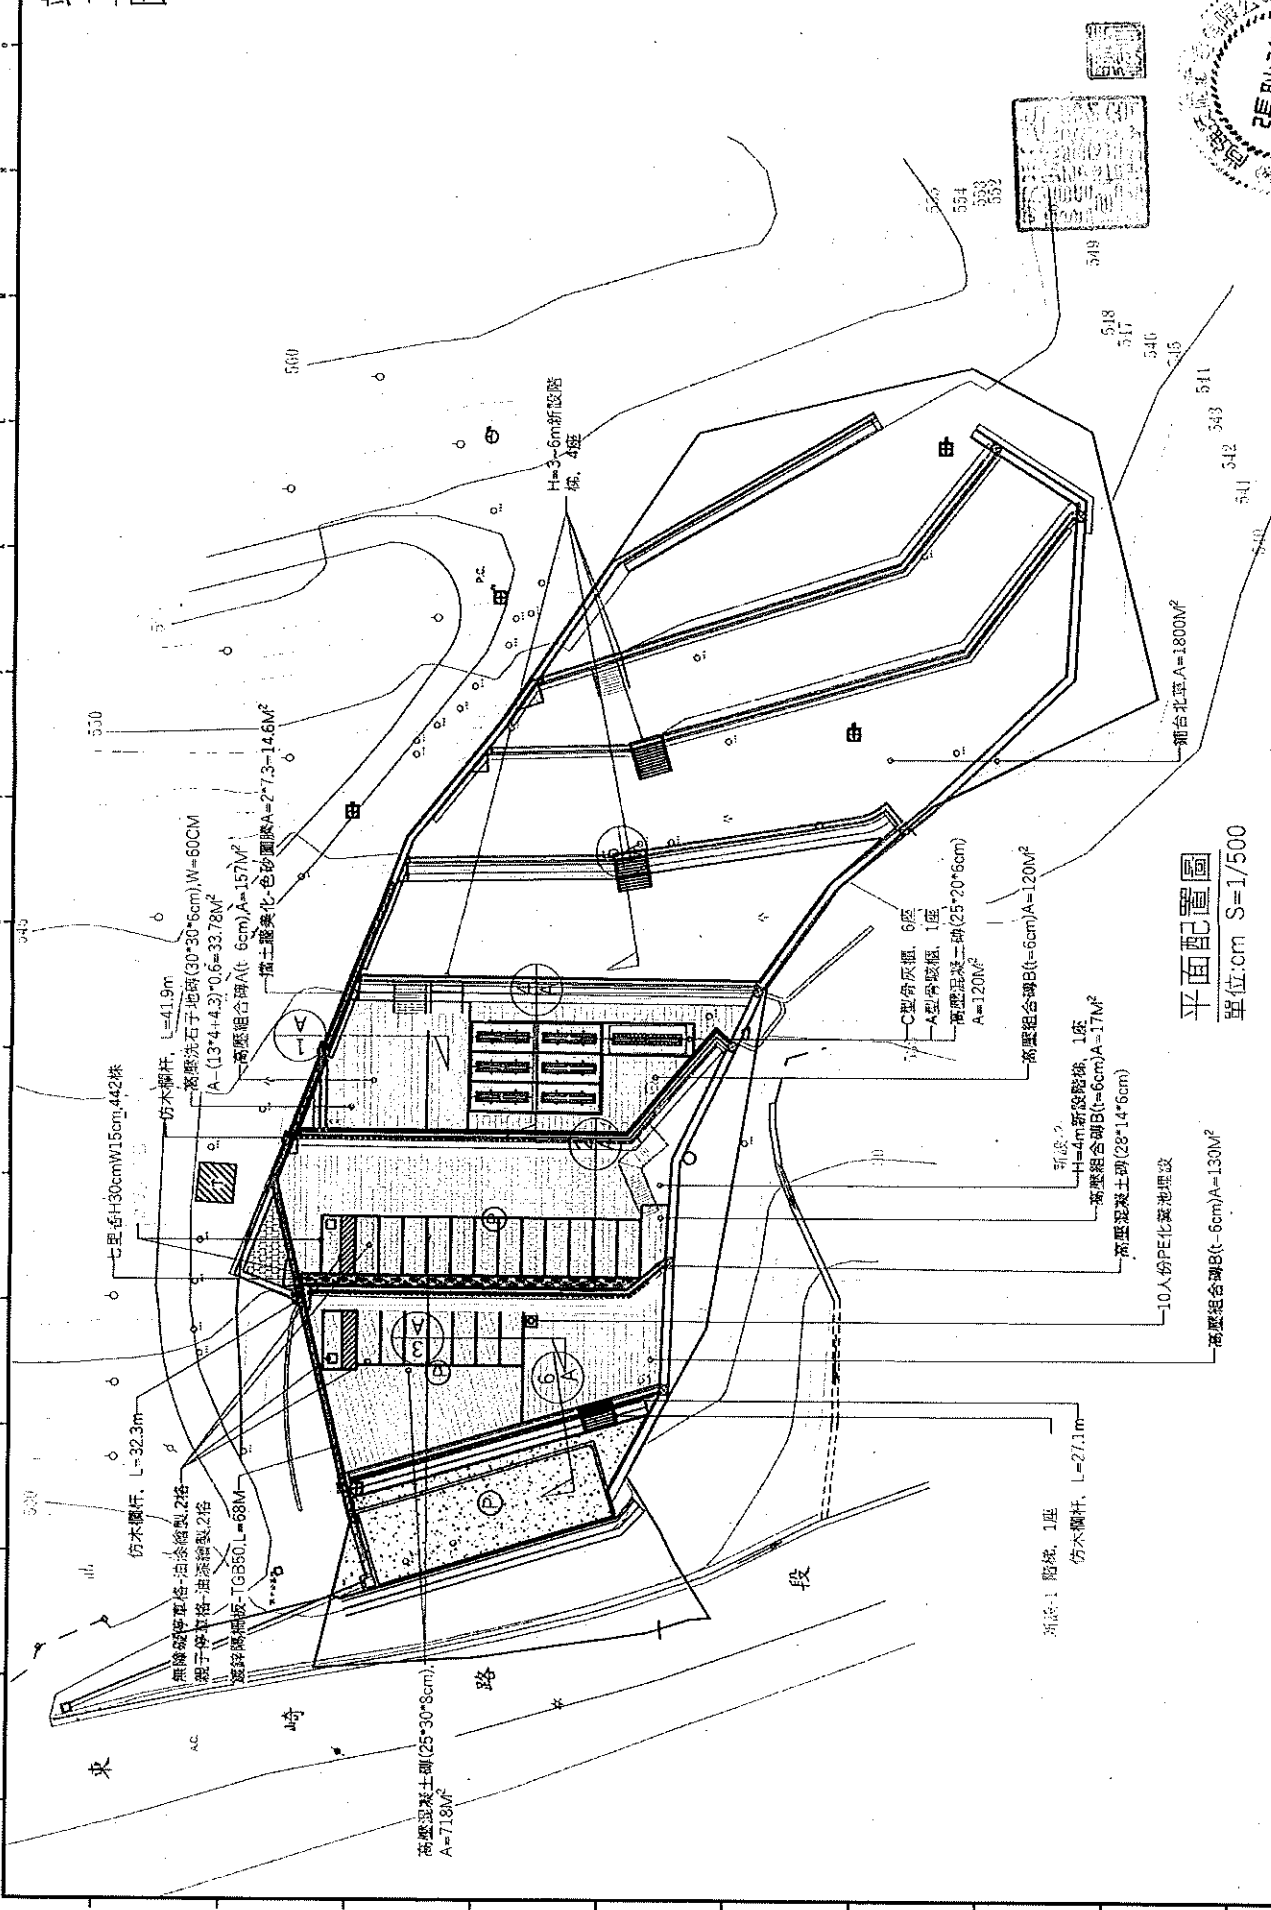

平面配置圖
單位:cm S=1/500

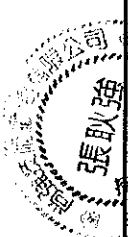

